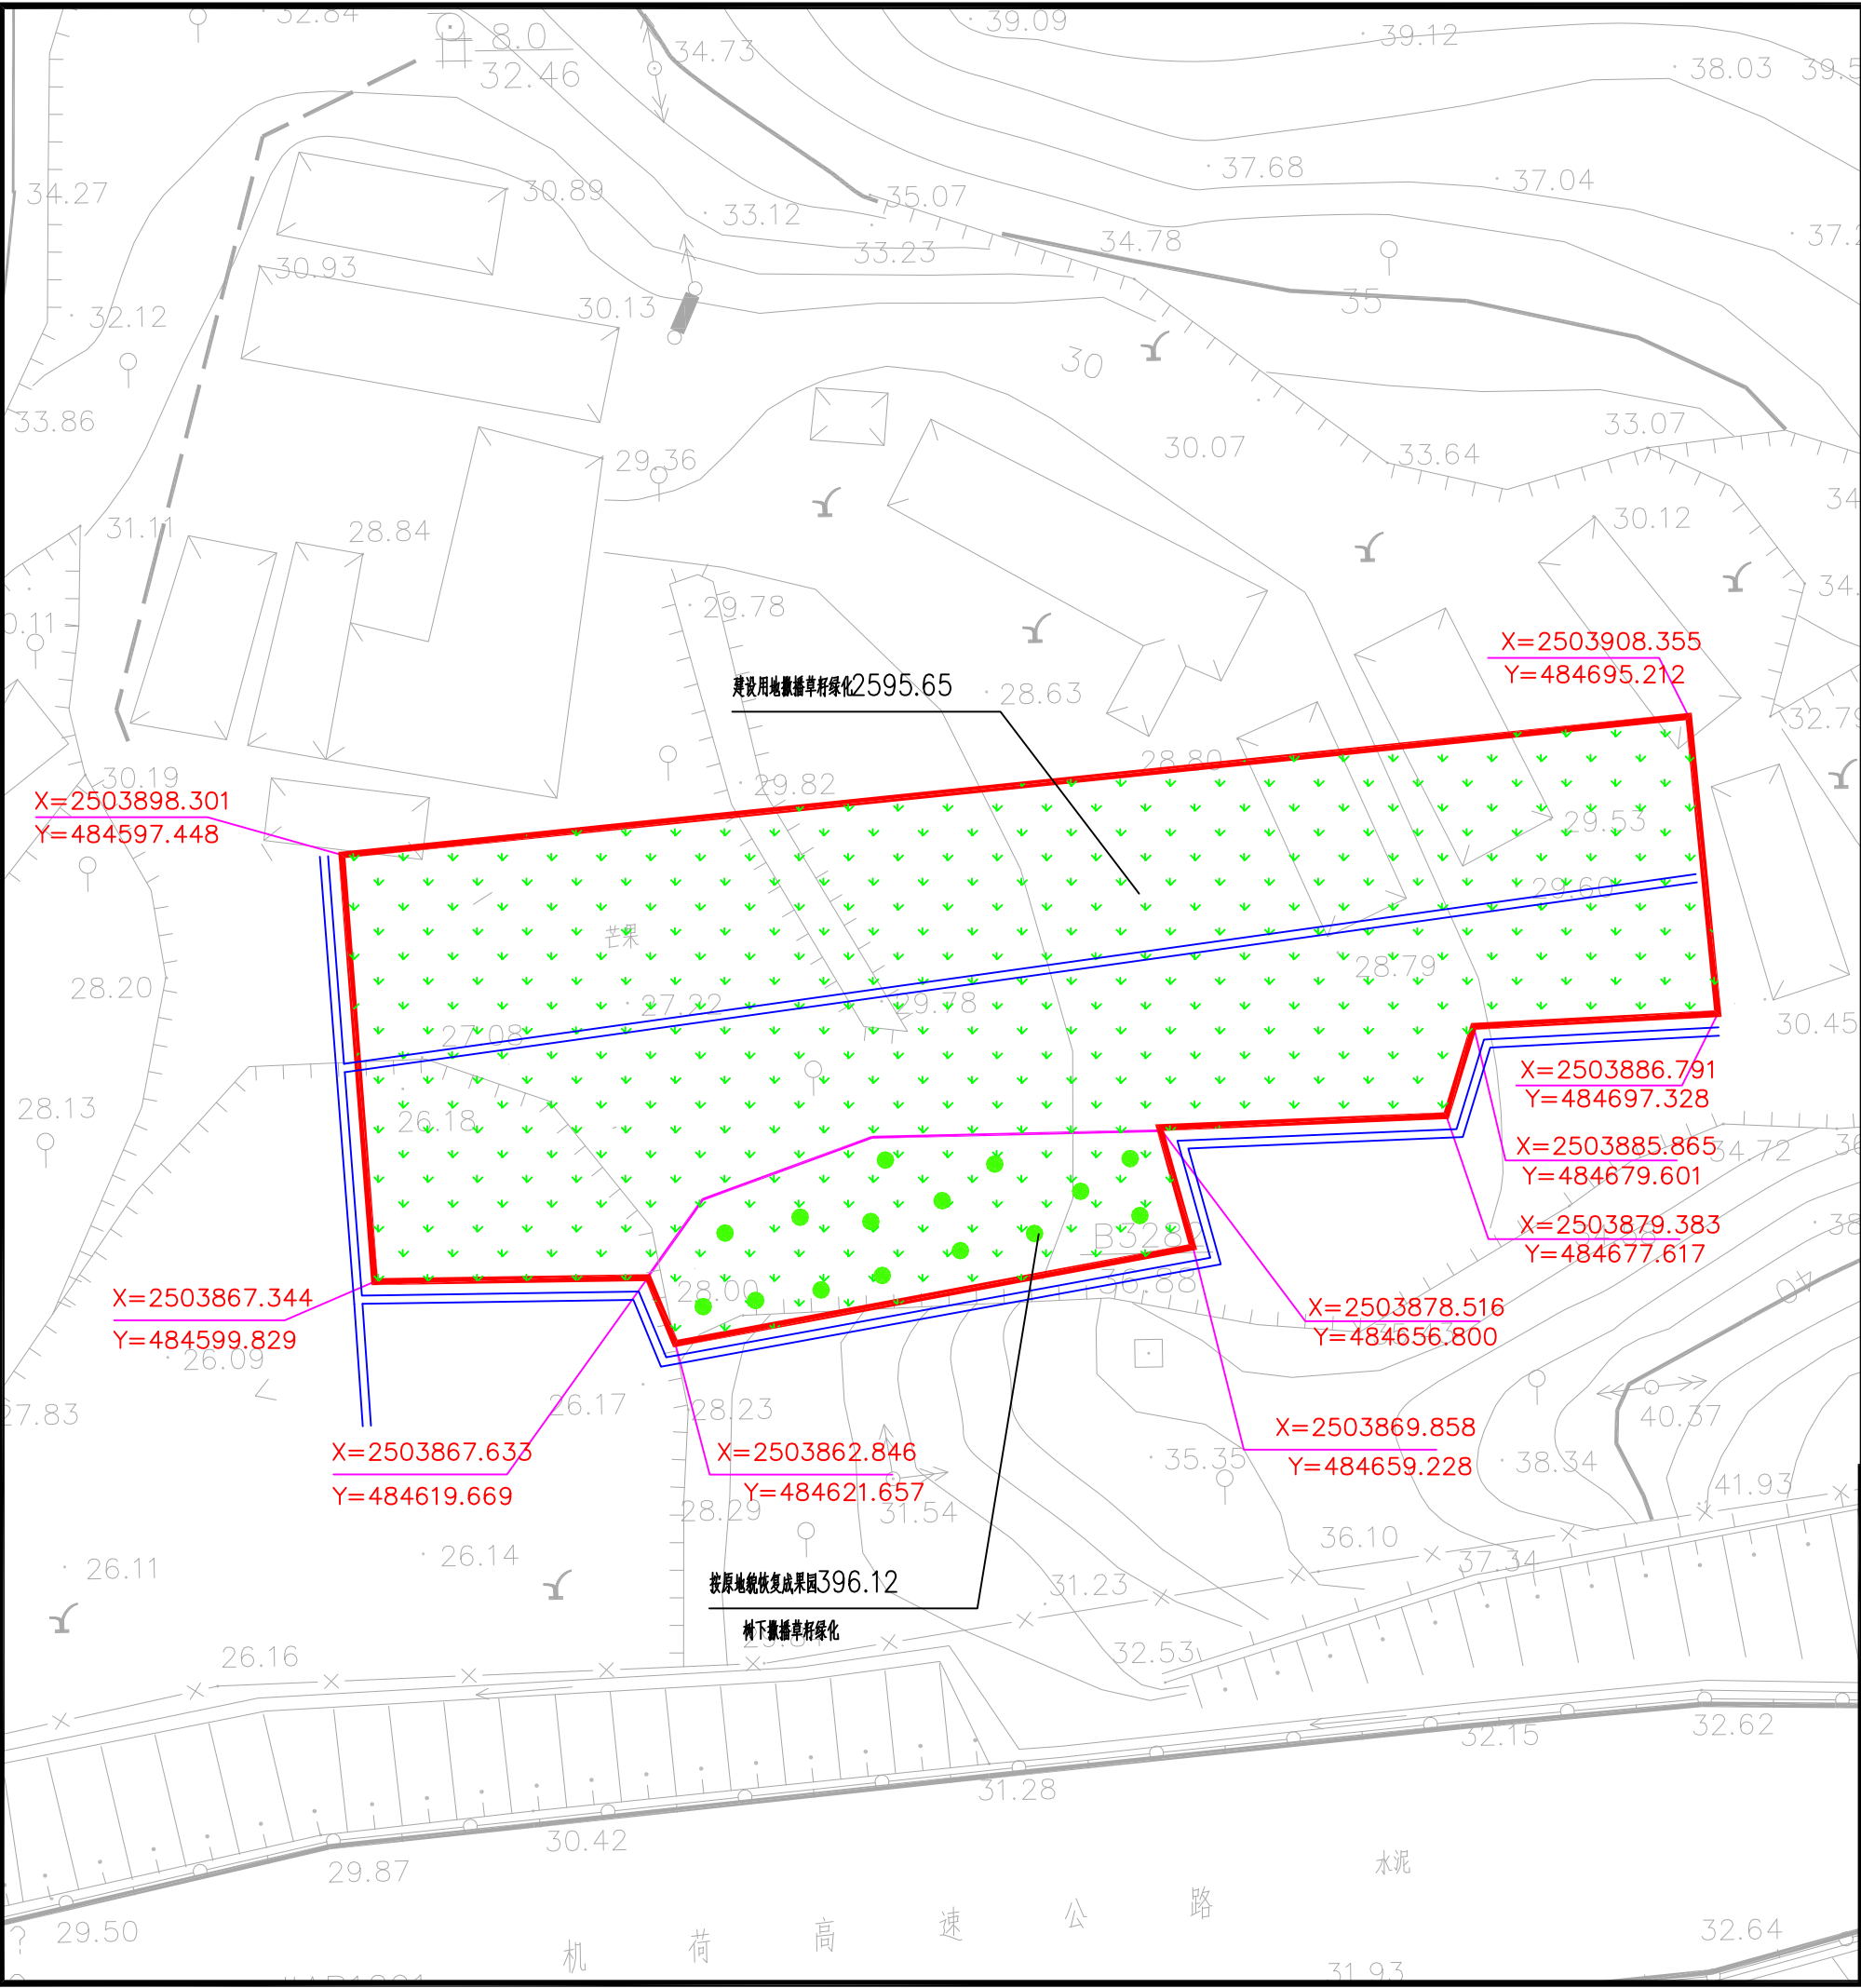


图例:

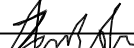
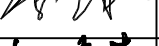
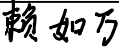
- 临时用地红线
- 果园(树下撒播草籽绿化)
- 撒播草籽绿化
- 生态水沟

说明:

- 1、本图坐标采用大地2000坐标系，高程采用黄海高程系，图中标高单位为米；
- 2、主体完工后，将拆除样板房、少量砼块，样板房将重复利用至其他工地；少量砼块将钢筋抽出，混凝土块及废弃混凝土路面均破碎、平整并振重压实，覆种植土0.5m厚，园地采取撒播草籽+穴植乔木绿化，建设用地采取撒播草籽绿化。南侧、西侧边缘及中部设生态水沟；
- 3、种植乔木选龙眼，苗高1.5-2m，土球直径0.3-0.5m；草本选大叶油草。



深圳市源远水利设计有限公司

批准			地铁13号线黄田弃土渣场 临时用地复垦		施工阶段	
审定					土地复垦部分	
审核			土地复垦竣工图			
审查						
项目负责						
校核						
设计						
制图			比例	图示	日期	2024.09
版本号			编号	TDFK-YS-06		



- 图例:
- 临时用地红线
 - 果园(树下撒播草籽绿化)
 - 撒播草籽绿化
 - 生态水沟

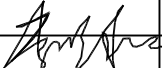
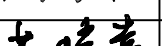
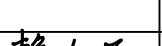
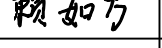
说明:

1、本图坐标采用大地2000坐标系, 高程采用黄海高程系, 图中标高单位为米;

2、主体完工后, 将拆除样板房、少量砼块, 样板房将重复利用至其他工地; 少量砼块将钢筋抽出, 混凝土块及废弃混凝土路面均破碎、平整并振重压实, 覆种植土0.5m厚, 园地采取撒播草籽+穴植乔木绿化, 建设用地采取撒播草籽绿化。南侧、西侧边缘及中部设生态水沟;

3、种植乔木选龙眼, 苗高1.5-2m, 土球直径0.3-0.5m; 草本选大叶油草。

深圳市源远水利设计有限公司

批准		地铁13号线黄田弃土渣场 临时用地复垦	施工 阶段				
审定			土地复垦 部分				
审核		复垦效果图					
审查							
项目负责人							
校核							
设计							
制图		比例	图示	日期	2024.09		
版本号		编号	TDFK-YS-07				