


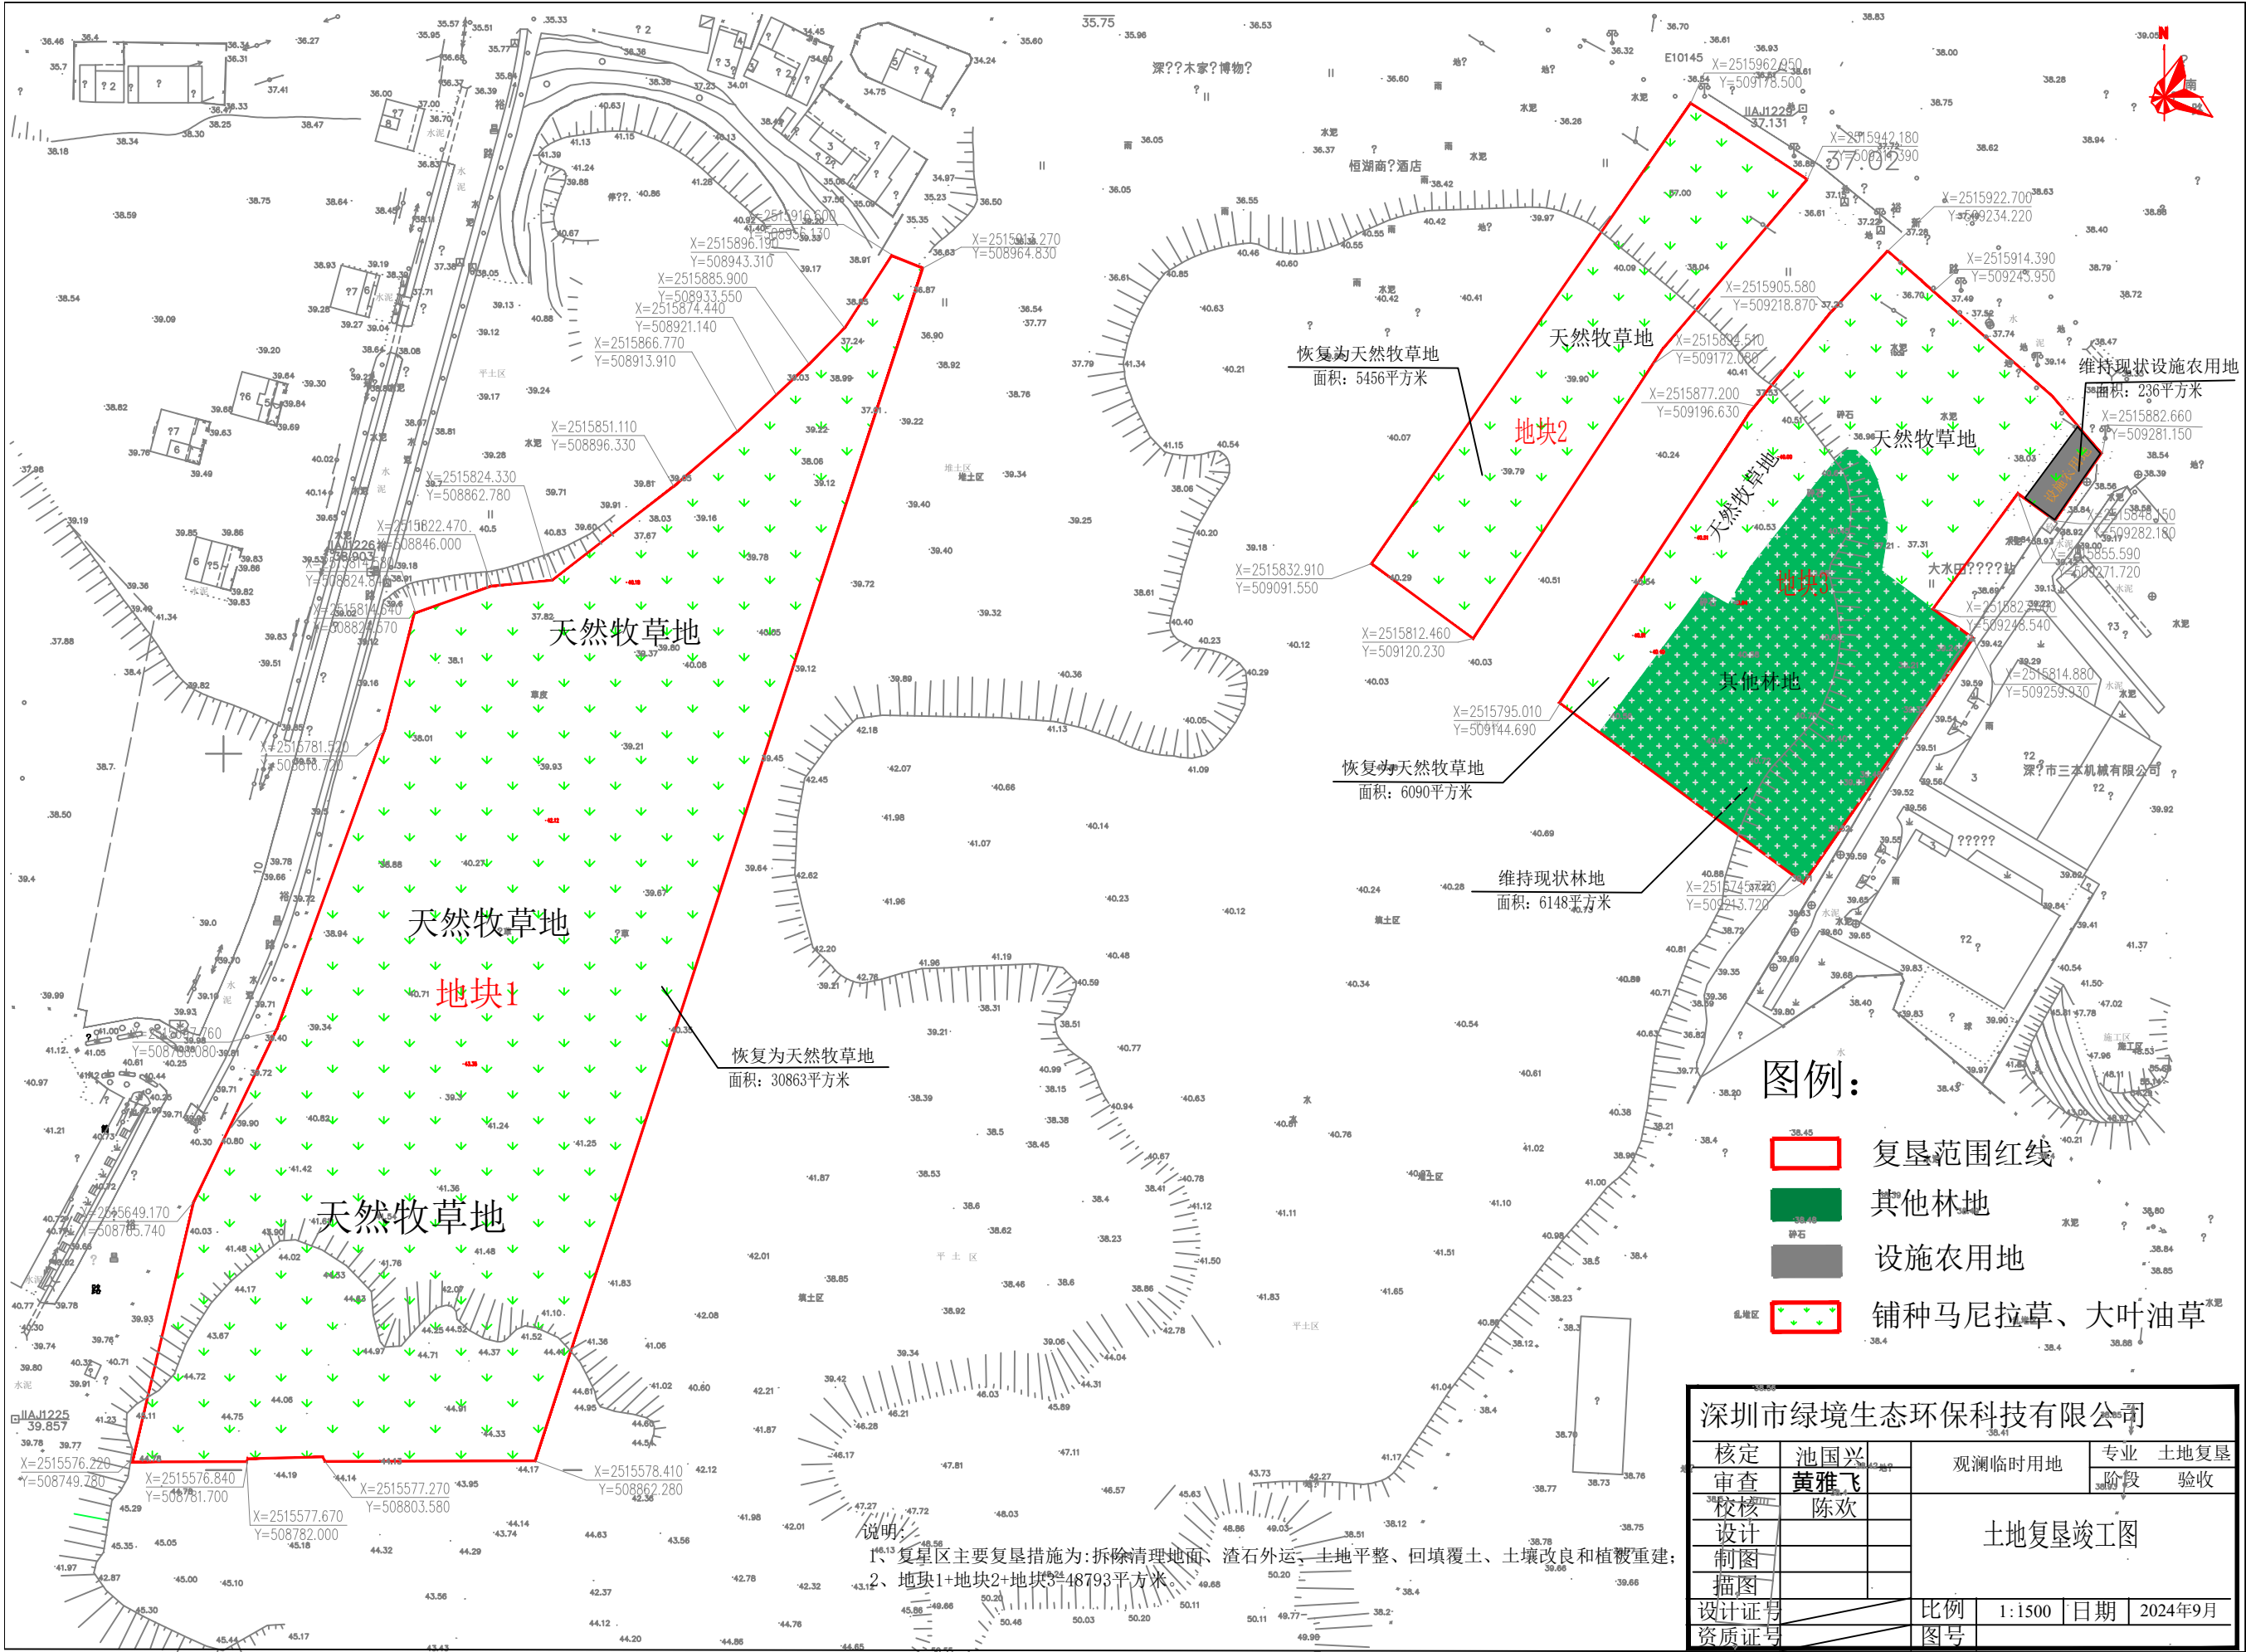

图例:

- 复垦范围红线
- 其他林地
- 设施农用地
- 铺种马尼拉草、大叶油草

核定	池国兴	观澜临时用地	
审查	黄雅飞	专业	土地复垦
校核	陈欢	阶段	验收
设计		土地复垦竣工图	
制图			
描图			
设计证号		比例	1:1500
资质证号		图号	日期 2024年9月

说明:
1、复垦区主要复垦措施为:拆除清理地面、渣石外运、土地平整、回填覆土、土壤改良和植被重建;
2、地块1+地块2+地块3=48793平方米。