



盛合天宸家园项目办公区和生活用房临时用地土地复垦竣工图

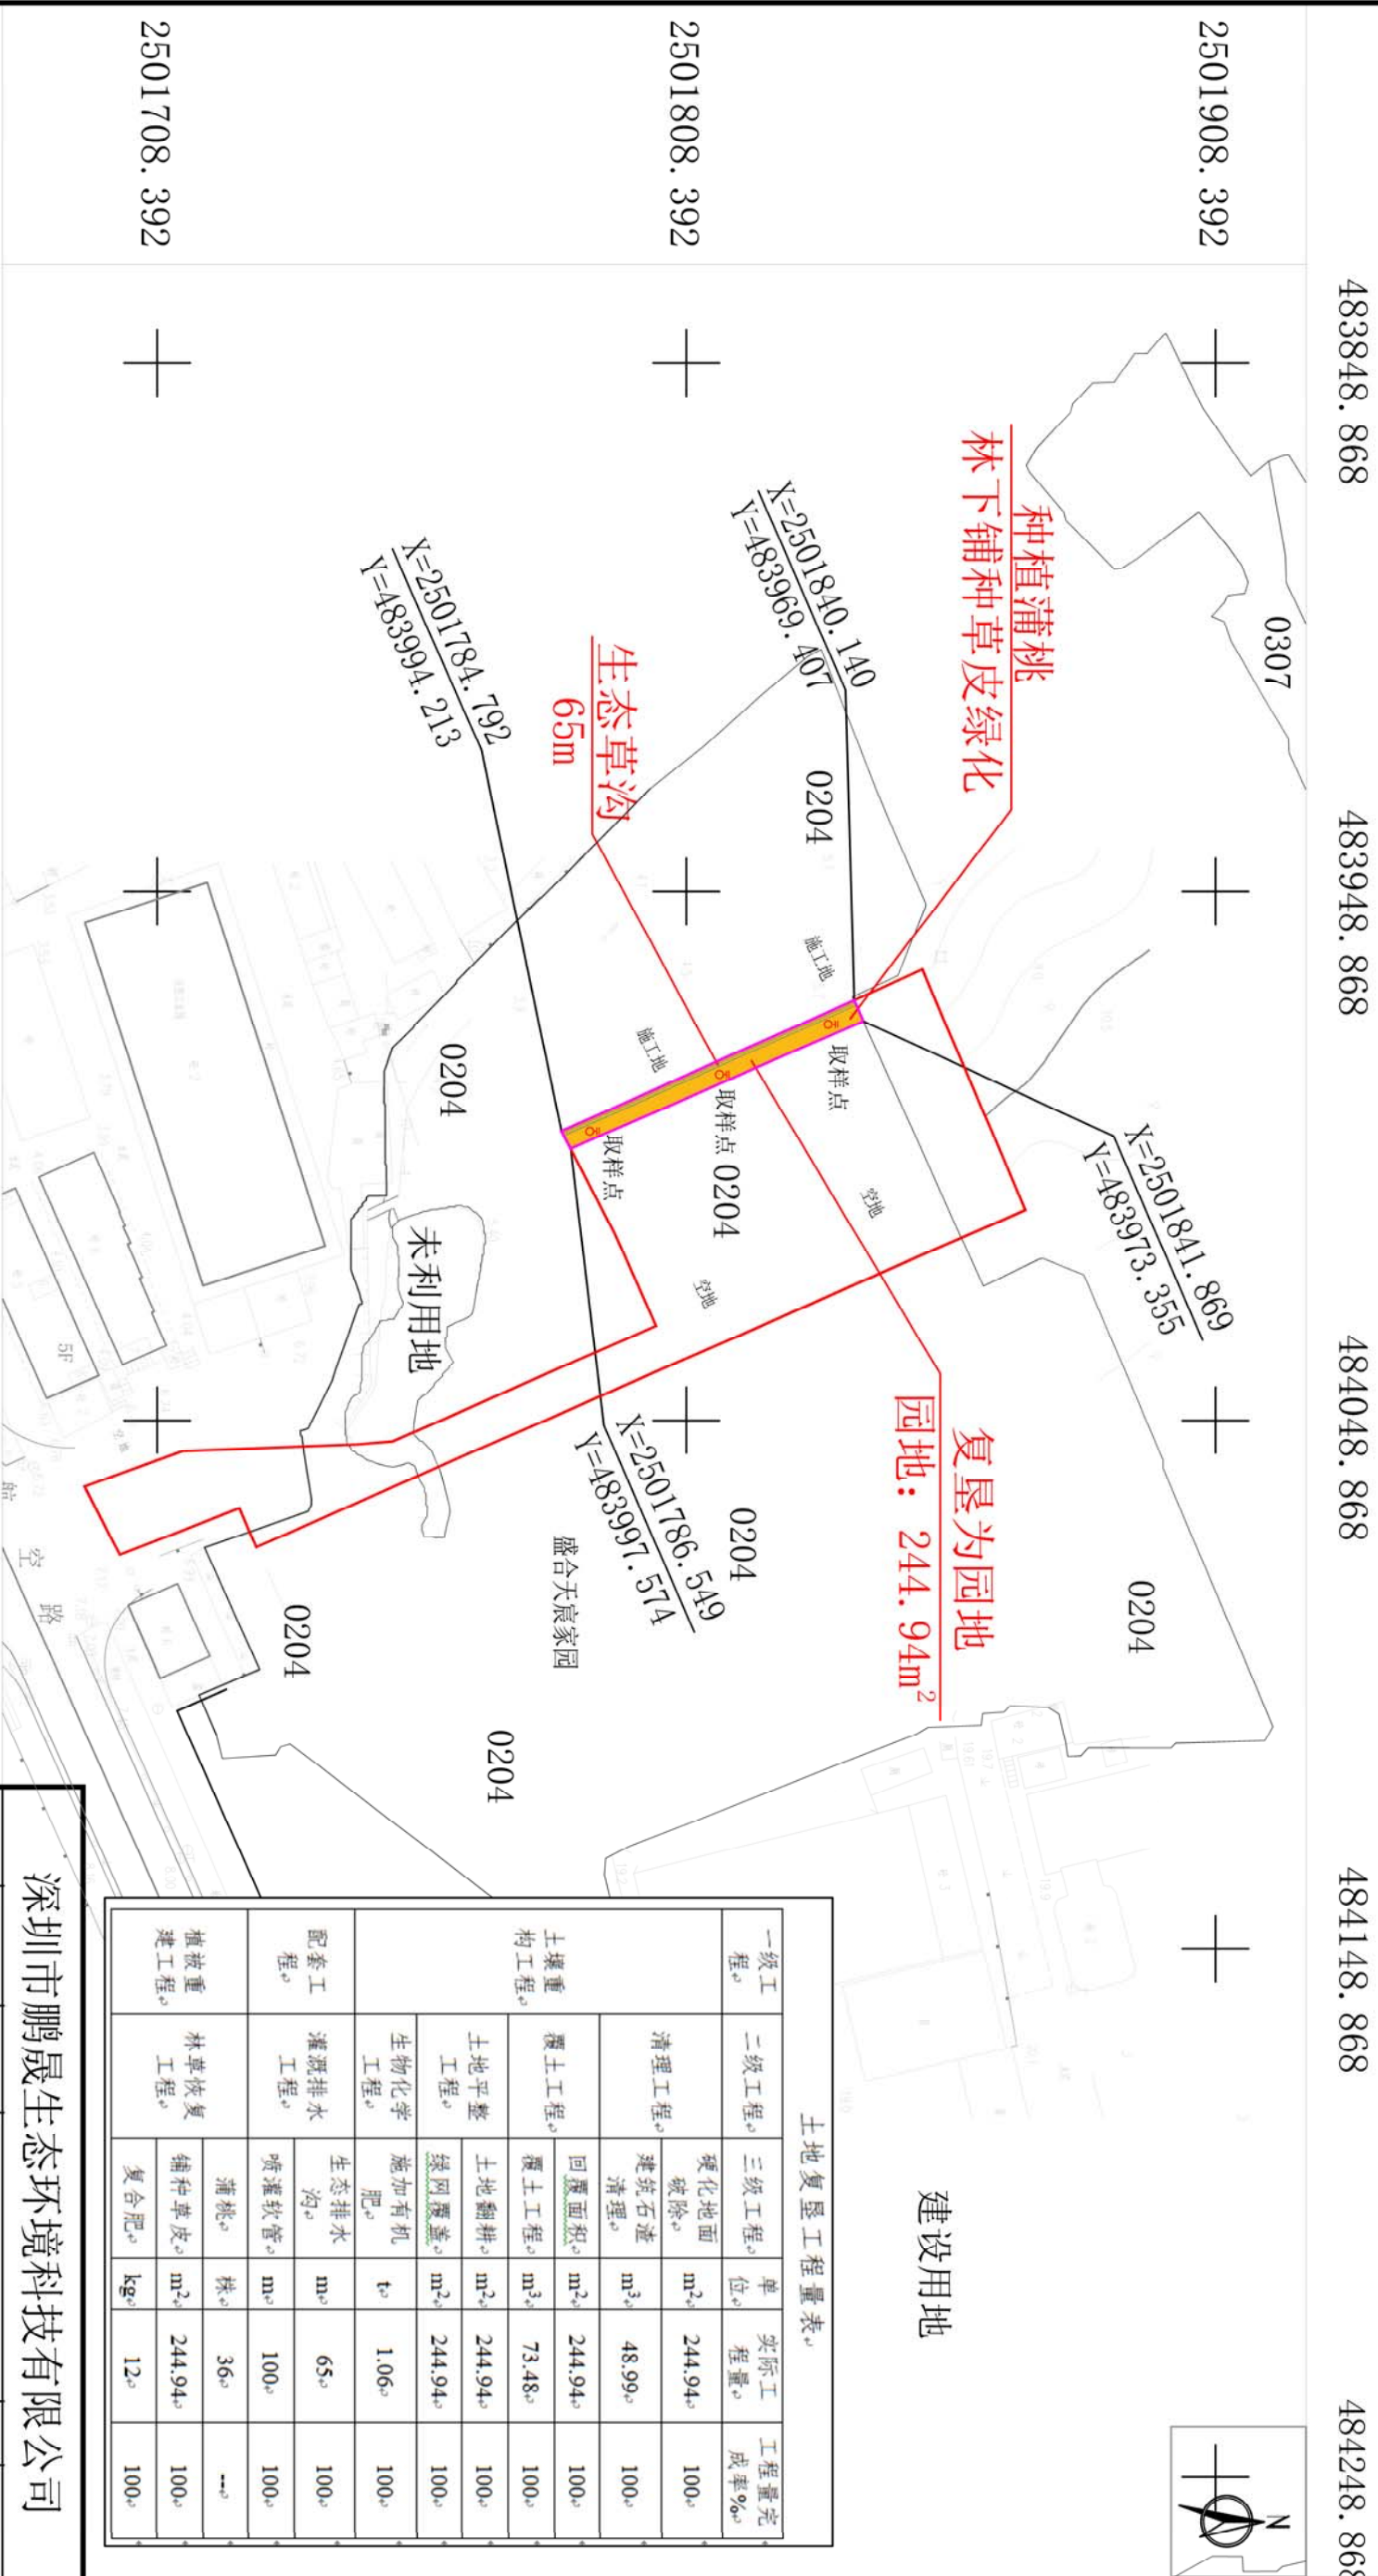

点名 ^a	X坐标 (m) ^a	Y坐标 (m) ^a
J1 ^a	2501841.869 ^a	483973.355 ^a
J2 ^a	2501840.140 ^a	483969.407 ^a
J3 ^a	2501784.792 ^a	483994.213 ^a
J4 ^a	2501786.549 ^a	483997.574 ^a

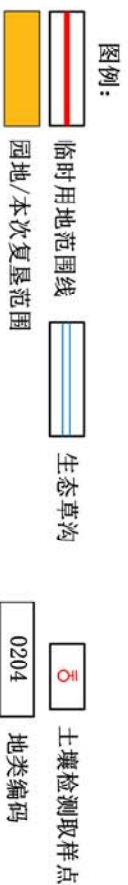

说明:

- 1、本图采用2000国家大地坐标系。
- 2、复垦区主要复垦措施为:拆除混凝土硬化地面、石渣外运、土地平整、表土回覆、植被重建。

土地复垦工程量表						
一级工程	二级工程	三级工程	单位	实际工程量	工程量完成率%	
土壤重构工程	清理工程	硬化地面破除	m ²	244.94	100	
		建筑石渣清理	m ³	48.99	100	
	覆土工程	回覆面积	m ²	244.94	100	
		覆土工程	m ³	73.48	100	
	土地平整工程	土地翻耕	m ²	244.94	100	
		绿网覆盖	m ²	244.94	100	
	生物化学工程	施加有机肥	t	1.06	100	
	配套工程	灌溉排水工程	生态排水沟	m	65	100
			喷灌软管	m	100	100
蒲桃			株	36	--	
铺种草皮			m ²	244.94	100	
植被重建工程	林草恢复工程	复合肥	kg	12	100	

深圳市鹏晟生态环境科技有限公司					
审定	陈业鹏	盛合天宸家园项目办公区和生活用房临时用地	部分	土地复垦	
审查	陈水明		阶段	验收	
校核	吴启聪		土地复垦竣工及 采样分布示意图		
设计	陈小红				
制图	易磊				
插图	 CAD	比例	1 : 1250	日期	2024年8月
设计号	PS-2021018	图号	FK-04		