




排水出口
(排往市政雨水管网)

灌溉处
(水源为东侧油松河)

图例

	临时用地范围		建设用地
	复垦责任范围		排灌渠
	旱地		水流方向

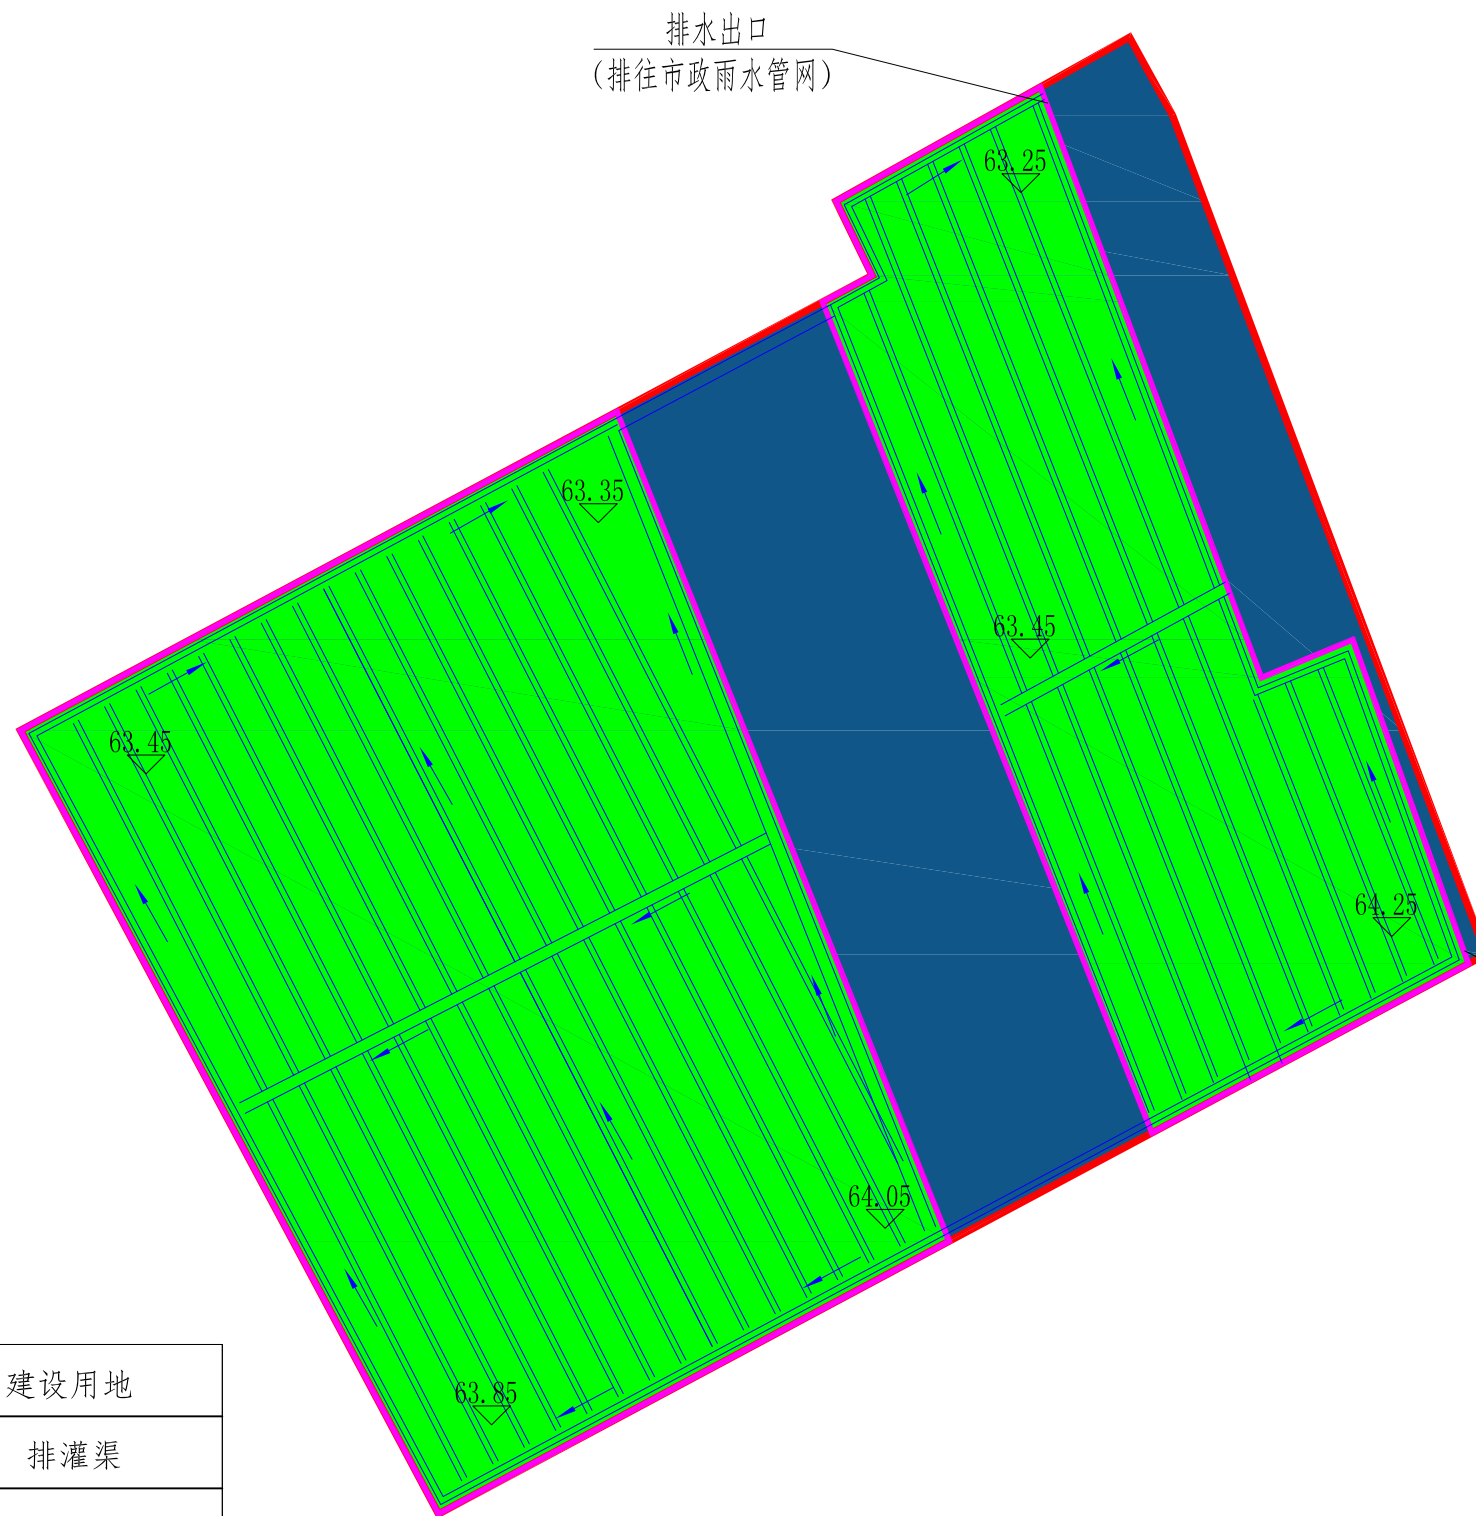

说明:

1. 本图采用深圳市独立坐标系，黄海高程。
2. 本项目临时用地扰动面积5187.41m²，其中农用地面积为3893.27m²；建设用地面积为1294.14m²，均复垦为原地类。
3. 工程竣工实施硬化地表面积0.518741hm²，场地回填表土以及翻耕面积为0.389327hm²，田垄实施1525.19m，土壤培肥施加有机肥30t，植被恢复种植萝卜0.389327hm²，植草绿化0.129414hm²，利用田垄与田垄间形成沟道最终排入东北侧市政管网。
4. 本底图由建设单位提供。



深圳市深水水务咨询有限公司
Shenzhen Shenshui Water Resources Consulting Co., Ltd

核定	李进强		验收阶段
审查	阮陆玲		土地复垦
校核	徐贵来		深圳市第二儿童医院项目临时用地、临时建筑延期用地
设计	于令智		
制图			土地复垦竣工图
比例	1:500		
咨询证号	A444011550	日期	2025. 2
资质证号	水保方案(粤)字第20230006号	图号	RTYYLJ-05