


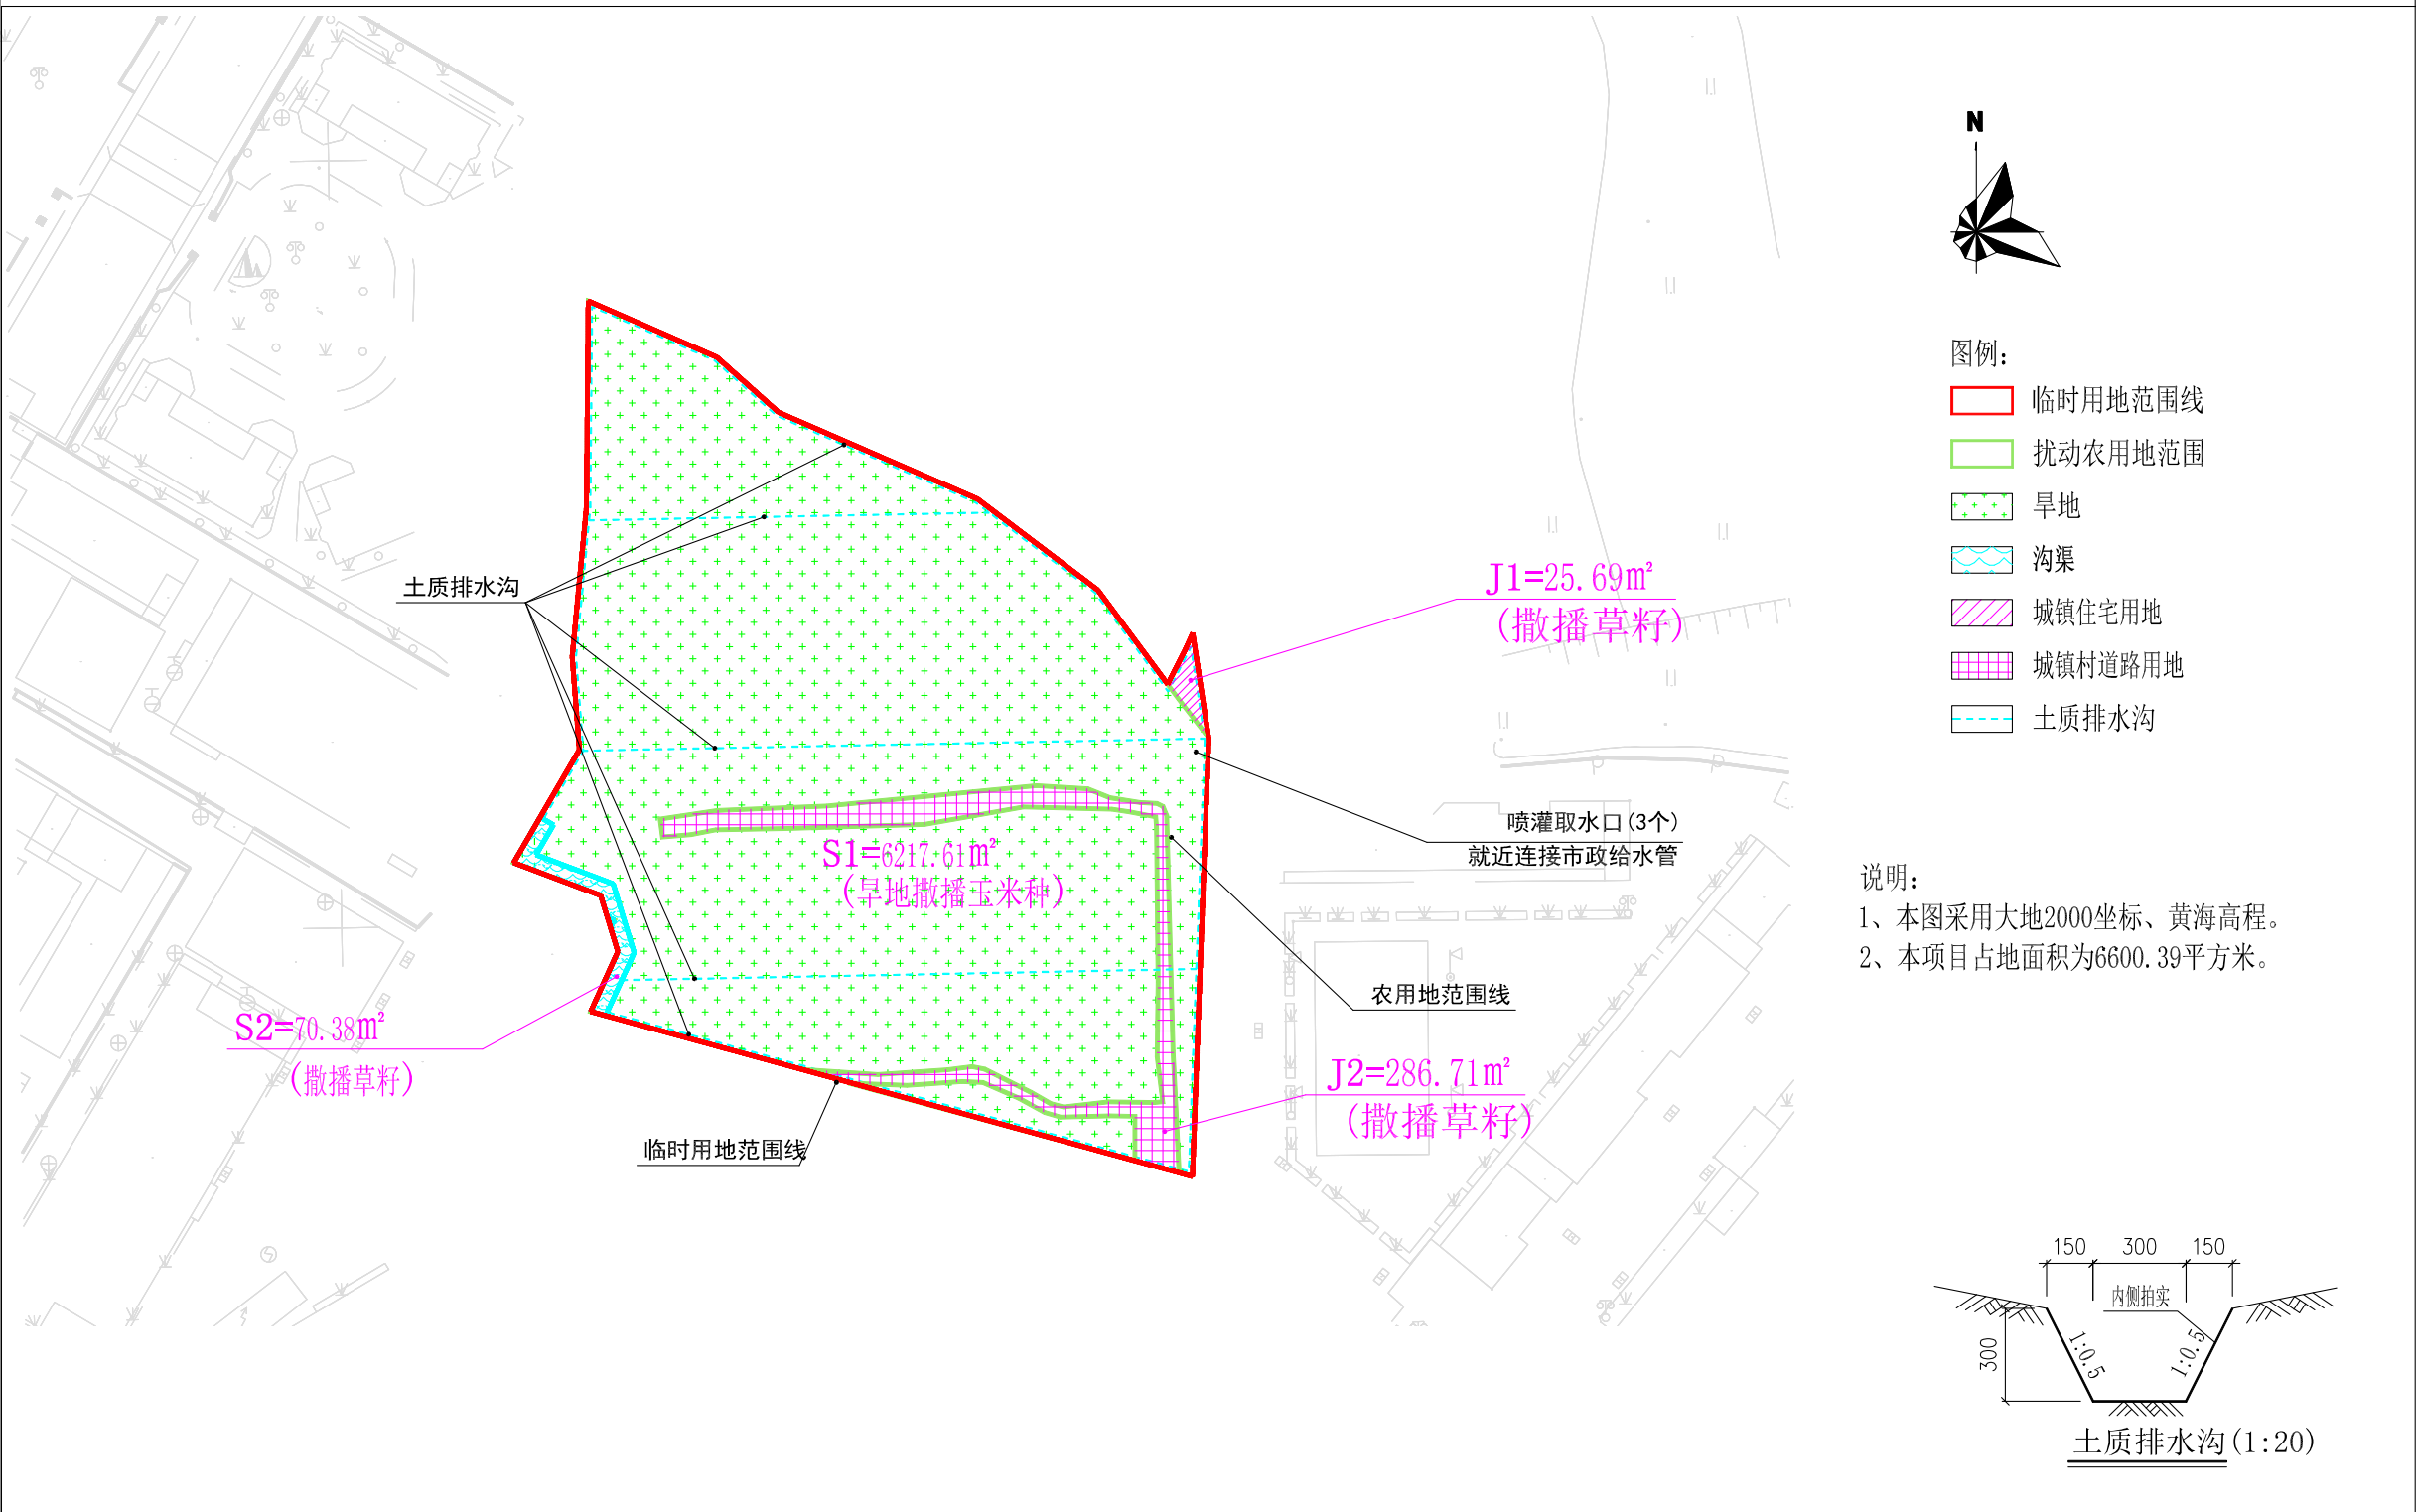

复垦工程量统计表

扰动位置	现状地类		面积/m²	复垦措施
	一级类	二级类		
深圳市龙华观湖街道横坑河东新村02宅基地停车场充电桩项目临时用地	耕地(01)	旱地(0103)	6217.61	撒播玉米种
	水域及水利设施用地(11)	沟渠(1107)	70.38	撒播草籽
	交通运输用地(10)	城镇村道路用地(1004)	286.71	撒播草籽
	住宅用地(07)	农村宅基地(0701)	25.69	撒播草籽

深圳市绿境环保科技有限公司					
核定	樊少峰	横坑河东新村02宅基地充电电站项目	专业	土地复垦	
审查	黄雅飞		阶段	验收	
校核	陈欢	土地复垦竣工图			
设计					
制图					
描图					
设计证号		比例	1:1500	日期	2025年5月
资质证号		图号			