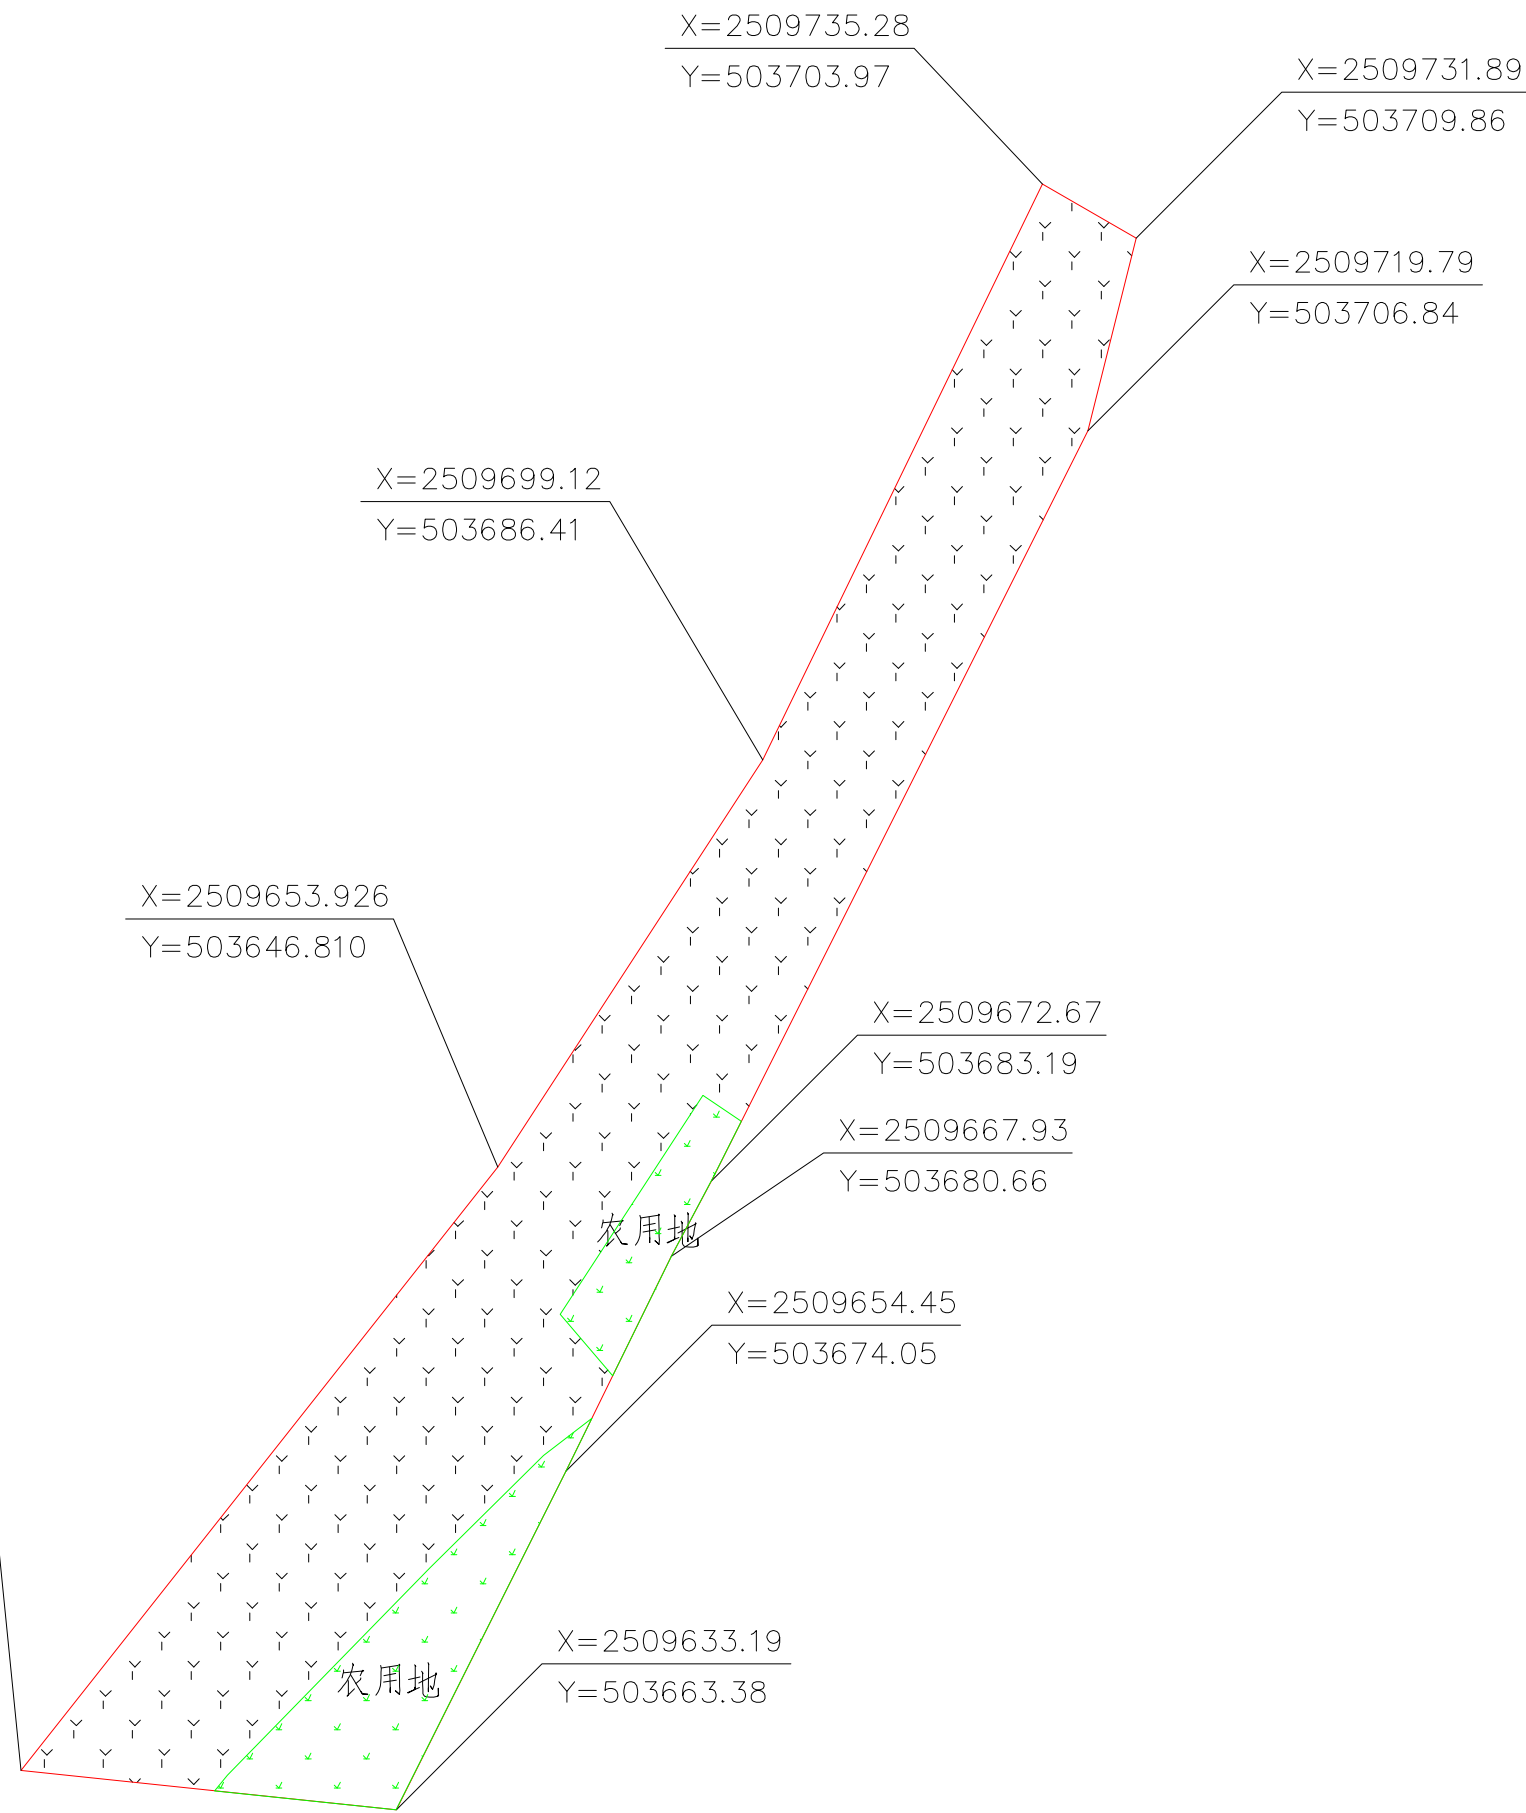


图例:

- 临时用地范围线
- 旱地（种植番薯叶）
- 建设用地（种植大叶油草）

说明:

- 1、本图采用大地2000坐标、黄海高程。
- 2、本项目临时用地面积1400m²，复垦责任范围内面积1400m²，其中项目区地旱地面积为221.79m²，建设用地面积为1178.21m²。

深圳市绿境环保科技有限公司					
核定	樊少峰	电力隧道J7竖井建设临时生活区项目临时用地		专业	土地复垦
审查	黄雅飞			阶段	验收
校核	陈欢	土地复垦竣工图			
设计					
制图					
描图					
设计证号		比例	1:1500	日期	2025年5月
资质证号		图号			