


新建赣州至深圳客运专线工程施工配套（钢筋加工场）临时用地土地复垦竣工图

第七工

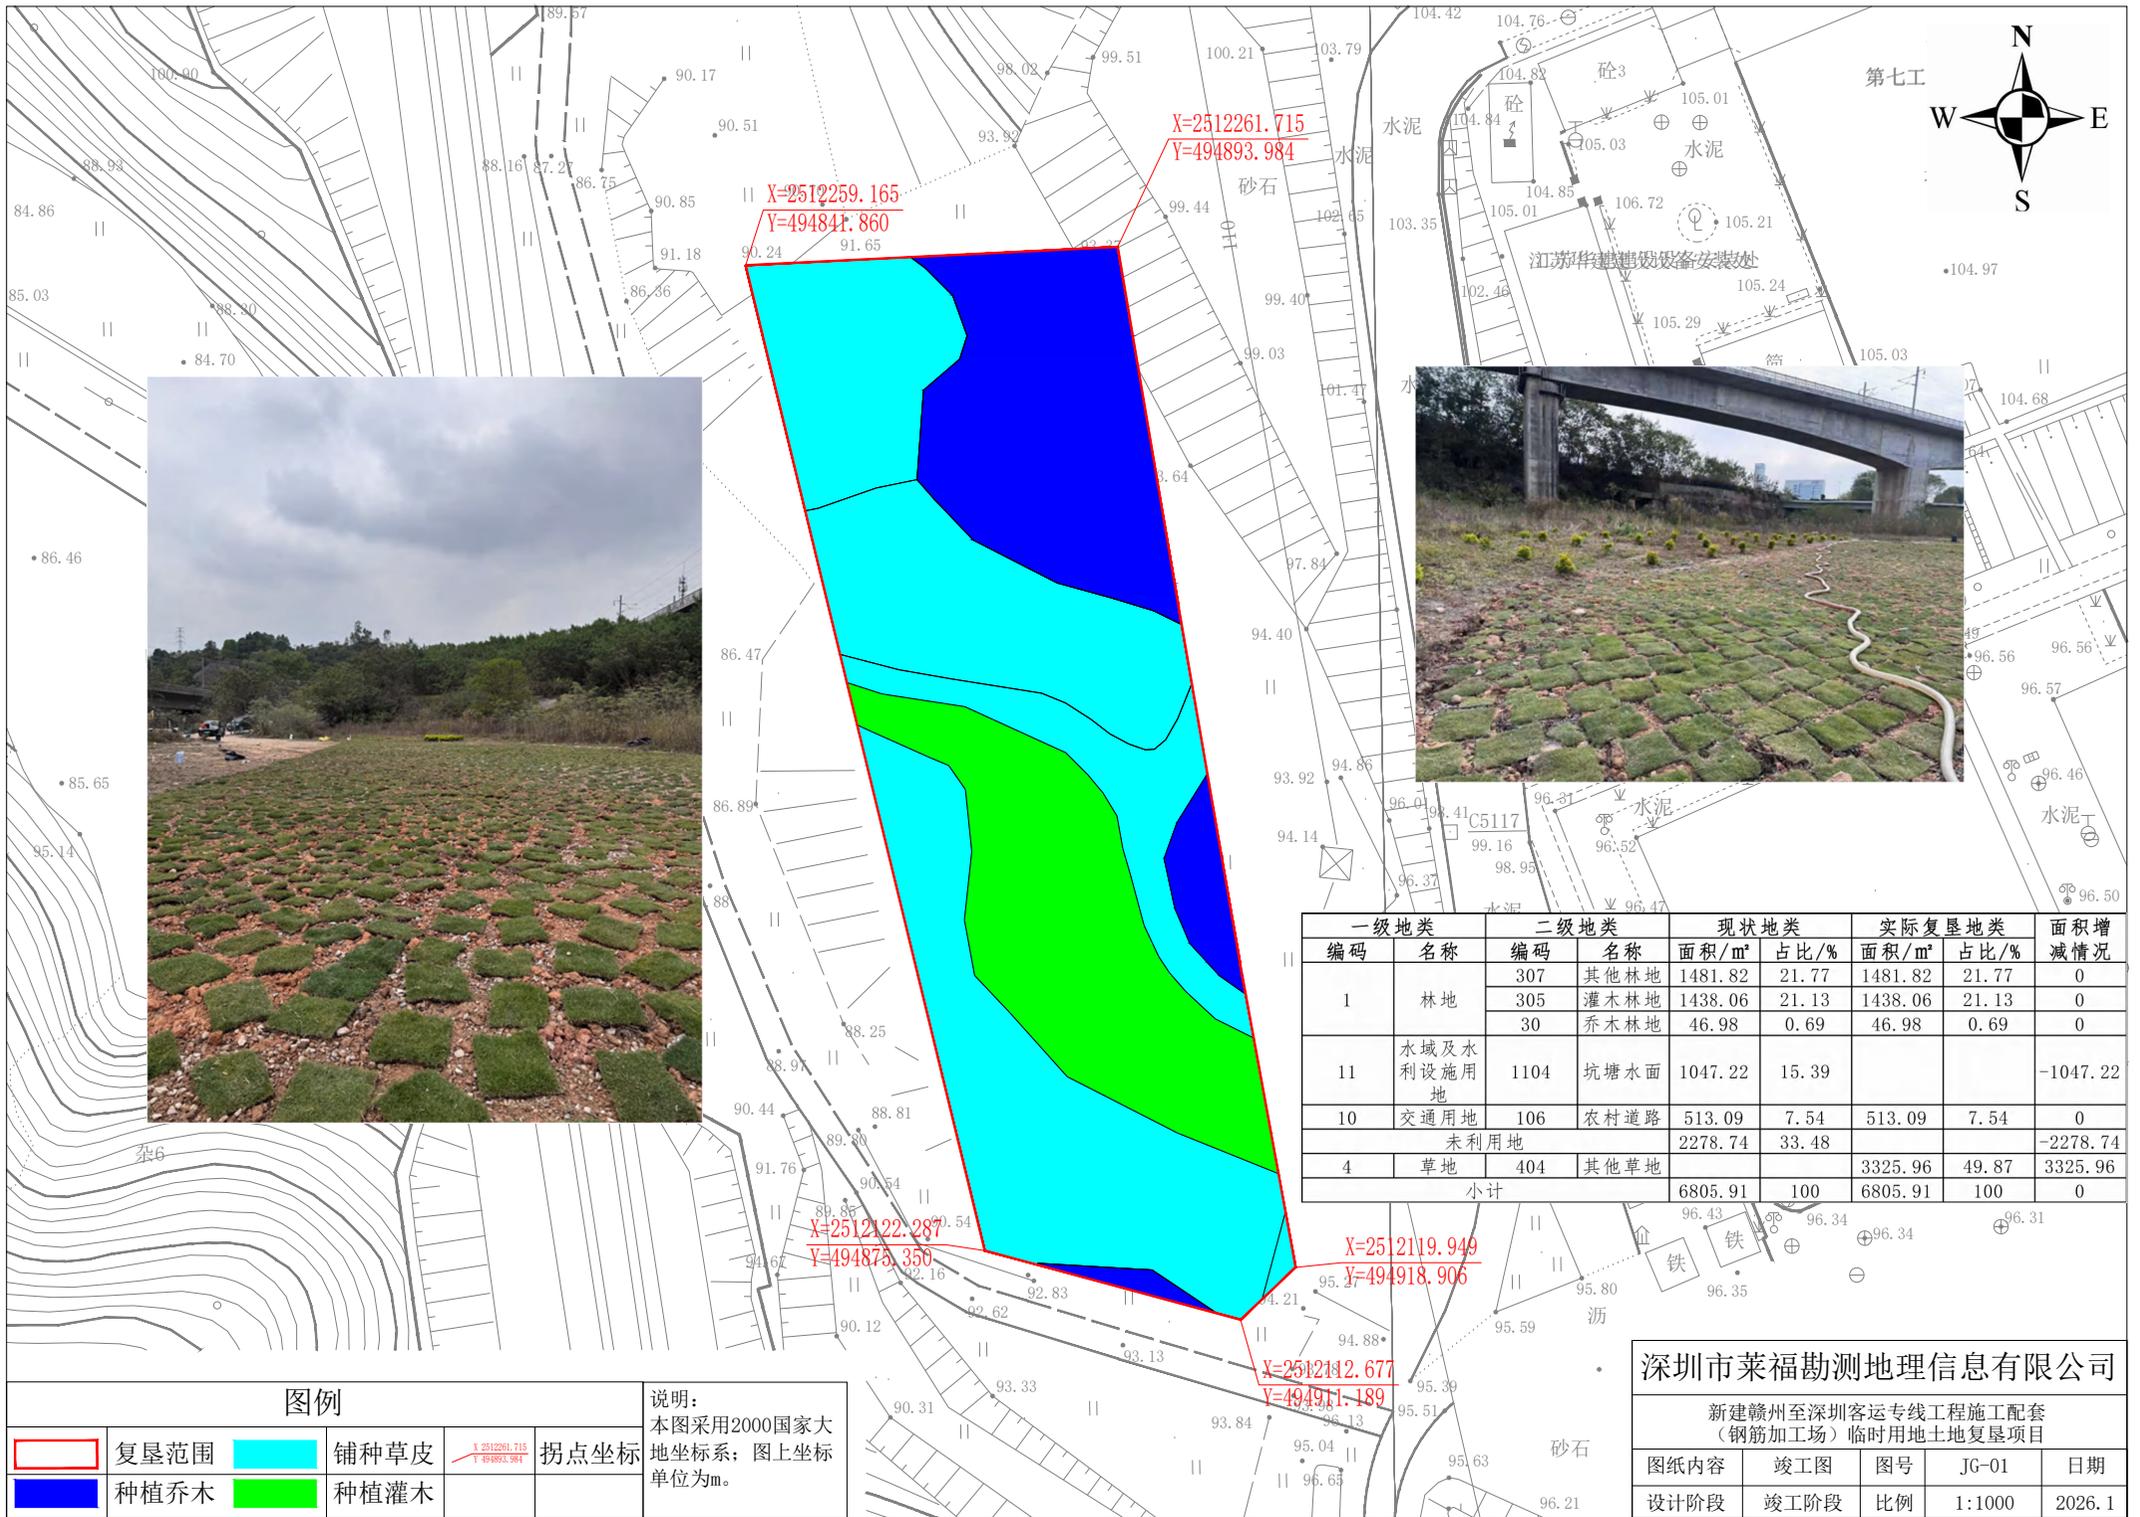

一级地类		二级地类		现状地类		实际复垦地类		面积增
编码	名称	编码	名称	面积/m ²	占比/%	面积/m ²	占比/%	减情况
1	林地	307	其他林地	1481.82	21.77	1481.82	21.77	0
		305	灌木林地	1438.06	21.13	1438.06	21.13	0
		30	乔木林地	46.98	0.69	46.98	0.69	0
11	水域及水利设施用地	1104	坑塘水面	1047.22	15.39			-1047.22
10	交通用地	106	农村道路	513.09	7.54	513.09	7.54	0
未利用地				2278.74	33.48			-2278.74
4	草地	404	其他草地			3325.96	49.87	3325.96
小计				6805.91	100	6805.91	100	0

图例

	复垦范围		铺种草皮		拐点坐标
	种植乔木		种植灌木		

说明：
本图采用2000国家大地坐标系；图上坐标单位为m。

深圳市莱福勘测地理信息有限公司

新建赣州至深圳客运专线工程施工配套（钢筋加工场）临时用地土地复垦项目				
图纸内容	竣工图	图号	JG-01	日期
设计阶段	竣工阶段	比例	1:1000	2026.1