
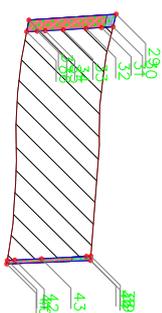


# 大空港新城截流河综合治理工程项目（十二）临时用地土地复垦验收竣工图


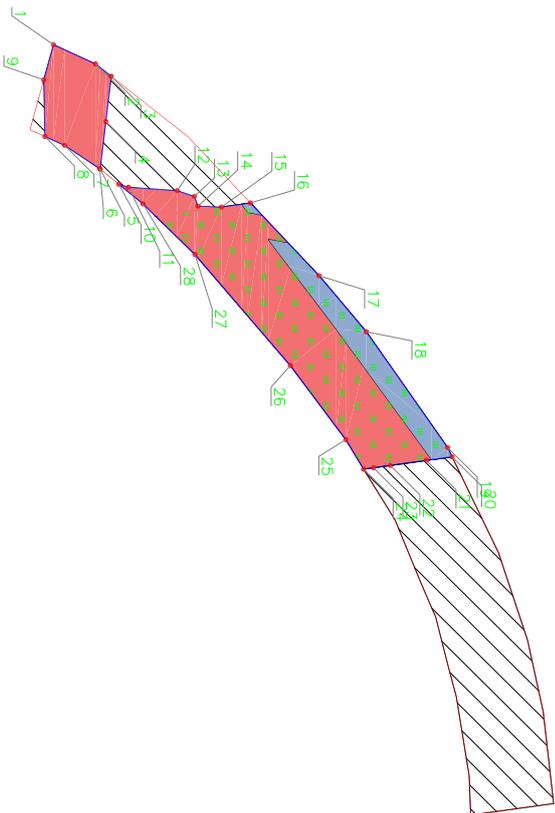


坐标表

编号	坐标值(m)	
	X	Y
1	2512336.69	476456.27
2	2512544.76	476459.99
3	2512547.78	476462.39
4	2512546.75	476471.12
5	2512545.67	476480.35
6	2512545.54	476480.24
7	2512538.81	476475.74
8	2512535.05	476474.04
9	2512534.82	476463.08
10	2512549.23	476483.26
11	2512551.09	476483.85
12	2512560.43	476484.49
13	2512563.72	476485.61
14	2512564.42	476487.48
15	2512568.90	476487.67
16	2512574.49	476486.88
17	2512587.65	476500.94
18	2512596.72	476511.79
19	2512612.34	476534.20
20	2512613.19	476535.97
21	2512608.27	476536.66
22	2512601.34	476537.64
23	2512598.09	476538.10
24	2512596.21	476538.36
25	2512592.79	476532.64
26	2512582.15	476518.33
27	2512563.84	476496.85
28	2512533.86	476487.04
29	2512628.35	476745.87
30	2512627.76	476748.30
31	2512625.55	476748.45
32	2512622.59	476748.63
33	2512618.21	476748.88
34	2512614.73	476749.07
35	2512613.23	476749.16
36	2512611.19	476749.26
37	2512611.62	476747.00
38	2512623.50	476792.65
39	2512623.44	476793.17
40	2512607.36	476794.17
41	2512607.47	476793.48
42	2512608.89	476793.42
43	2512614.03	476793.17
44	2512622.64	476792.70

实际复垦前后土地利用结构表

土地用途	土地利用类型		实际复垦情况	
	一级地类	二级地类 (I104)	面积(m <sup>2</sup> )	已征转使用面积(m <sup>2</sup> )
农用地	水域及水利设施用地 (11)	坑塘水面 (1104)	492.18	212.53
	建设用地		2935.09	1057.09
合计			3427.27	1269.62

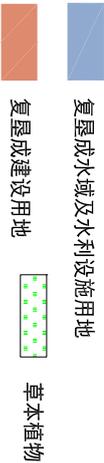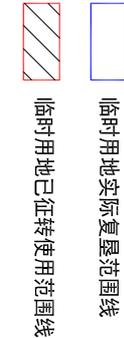

说明:

- 1、本图坐标采用2000国家大地坐标系;
- 2、临时用地总面积为3427.27m<sup>2</sup>,其中2157.65m<sup>2</sup>已征转使用,复垦余下1269.62m<sup>2</sup>范围内复垦率100%;
- 3、复垦措施主要包括表土回覆工程、土地翻耕工程、土壤改良工程、植被重建工程;
- 4、植被重建工程为:铺种草皮与撒播草籽相结合的方式复绿,草本植物为大叶油草。

大空港新城截流河综合治理工程项目			
(十二) 临时用地土地复垦验收竣工图			
复垦验收单位	深圳世源工程技术有限公司	制图日期	2026年3月
图号	JG1-04	比例尺	1:1000