
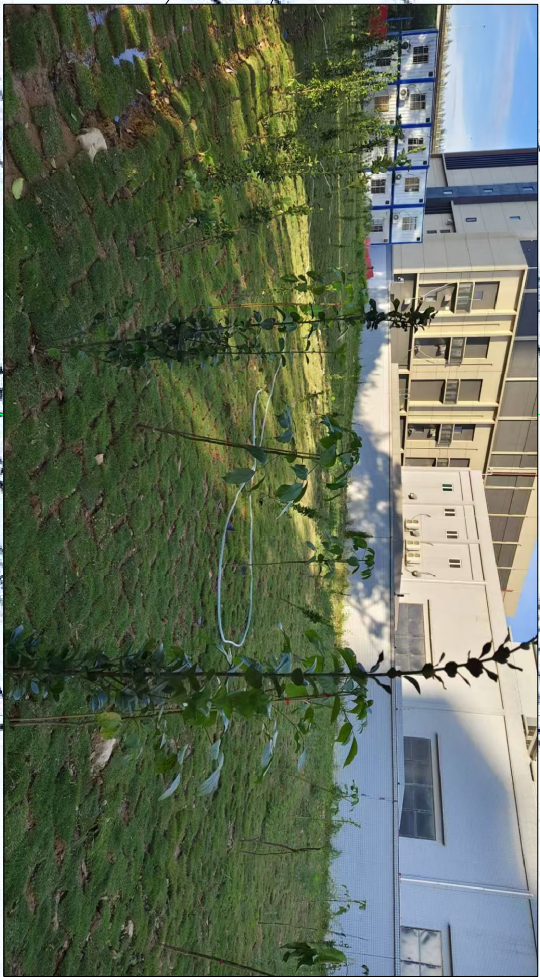


湾区产业投资大厦项目临时用地土地复垦验收竣工图

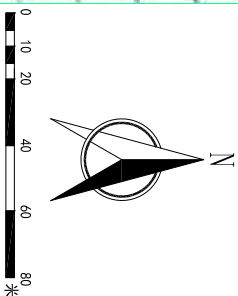

坐标表

编号	坐标值(m)	
	X	Y
1	2495007.45	486542.76
2	2495029.43	486522.32
3	2494983.44	486472.85
4	2494957.68	486489.22

图例

临时用地范围线	
复垦成林地	
复垦为建设用地	
种植乔灌木	
铺种草皮	
采样点	
生态排水沟	

说明:

- 1、本图坐标采用2000国家大地坐标系;
- 2、临时用地总面积为2110.66平方米,临时用地范围内高压电缆安全控制范围面积共计264m²(建设用地264m²),该范围内硬化地面不破除,实际复绿责任范围面积1846.66m²(林地520.95m²、建设用地1325.71m²),实际复垦责任范围内复垦面积不变,复垦率为100%。
- 3、复垦措施主要包括场地清理工程、表土回覆工程、土地翻耕工程、土壤改良工程、植被重建工程;
- 4、植被重建工程为栽种乔灌木120株、铺种草皮1846.66平方米;
- 5、复垦范围内设置3个样点,复垦区送检1个混样点。

湾区产业投资大厦项目临时用地土地复垦验收竣工图

设计单位	深圳世源工程技术有限公司	制图日期	2024年10月
图号	JGT-01	比例尺	1:500